

oznakowanie istniejące

Arkusz 1
SKALA 1:500

SZKIC PRZEGLĄDOWY ARKUSZY

5

ul. Kraszewskiego

II
SZKIC ORIENTACY INV 1-50000

wskiego
343.1634
353.5397

etli autobusowej
85847.7479
0852.1557
sowej

kiego <

Autor opracowania:
mgr inż. Kamila Górny

Projekt - szkic
organizacji ruchu opiniuję
pozytywnie - ~~negatywnie~~
z następującymi warunkami

URZĄD GMINY
JUCHNOWIEC KOŚCIELNY
ul. Lipowa 10
16-061 Juchnowiec Kościelny


40

1386

~~ZATWIERDZAM~~

39.4 PROJEKT STAŁEJ ORGANIZACJI RUCHU DROGOWEGO

W. Kwasewskiego, Turysta 39 m. Kłoski
(numer drogi, nazwa ulicy)


Termin w którym powinna zostać wprowadzona, zatwierdzona organizacja


2018 12 31
ruchu.....
Białystok, data..... 2017-02-01

...Jednostka, wprowadzając organizację
ruchu zawiadamia Starostwo Powiatowe
w Białymstoku o terminie jej wprowadzenia,
co najmniej na 7 dni przed dniem
wprowadzenia organizacji ruchu.

Z up. Starosty

mgr inż. Piotr Pytkowski
Samodzielne stanowisko ds. zarządzania
ruchem na drogach z udziałem i gminnych

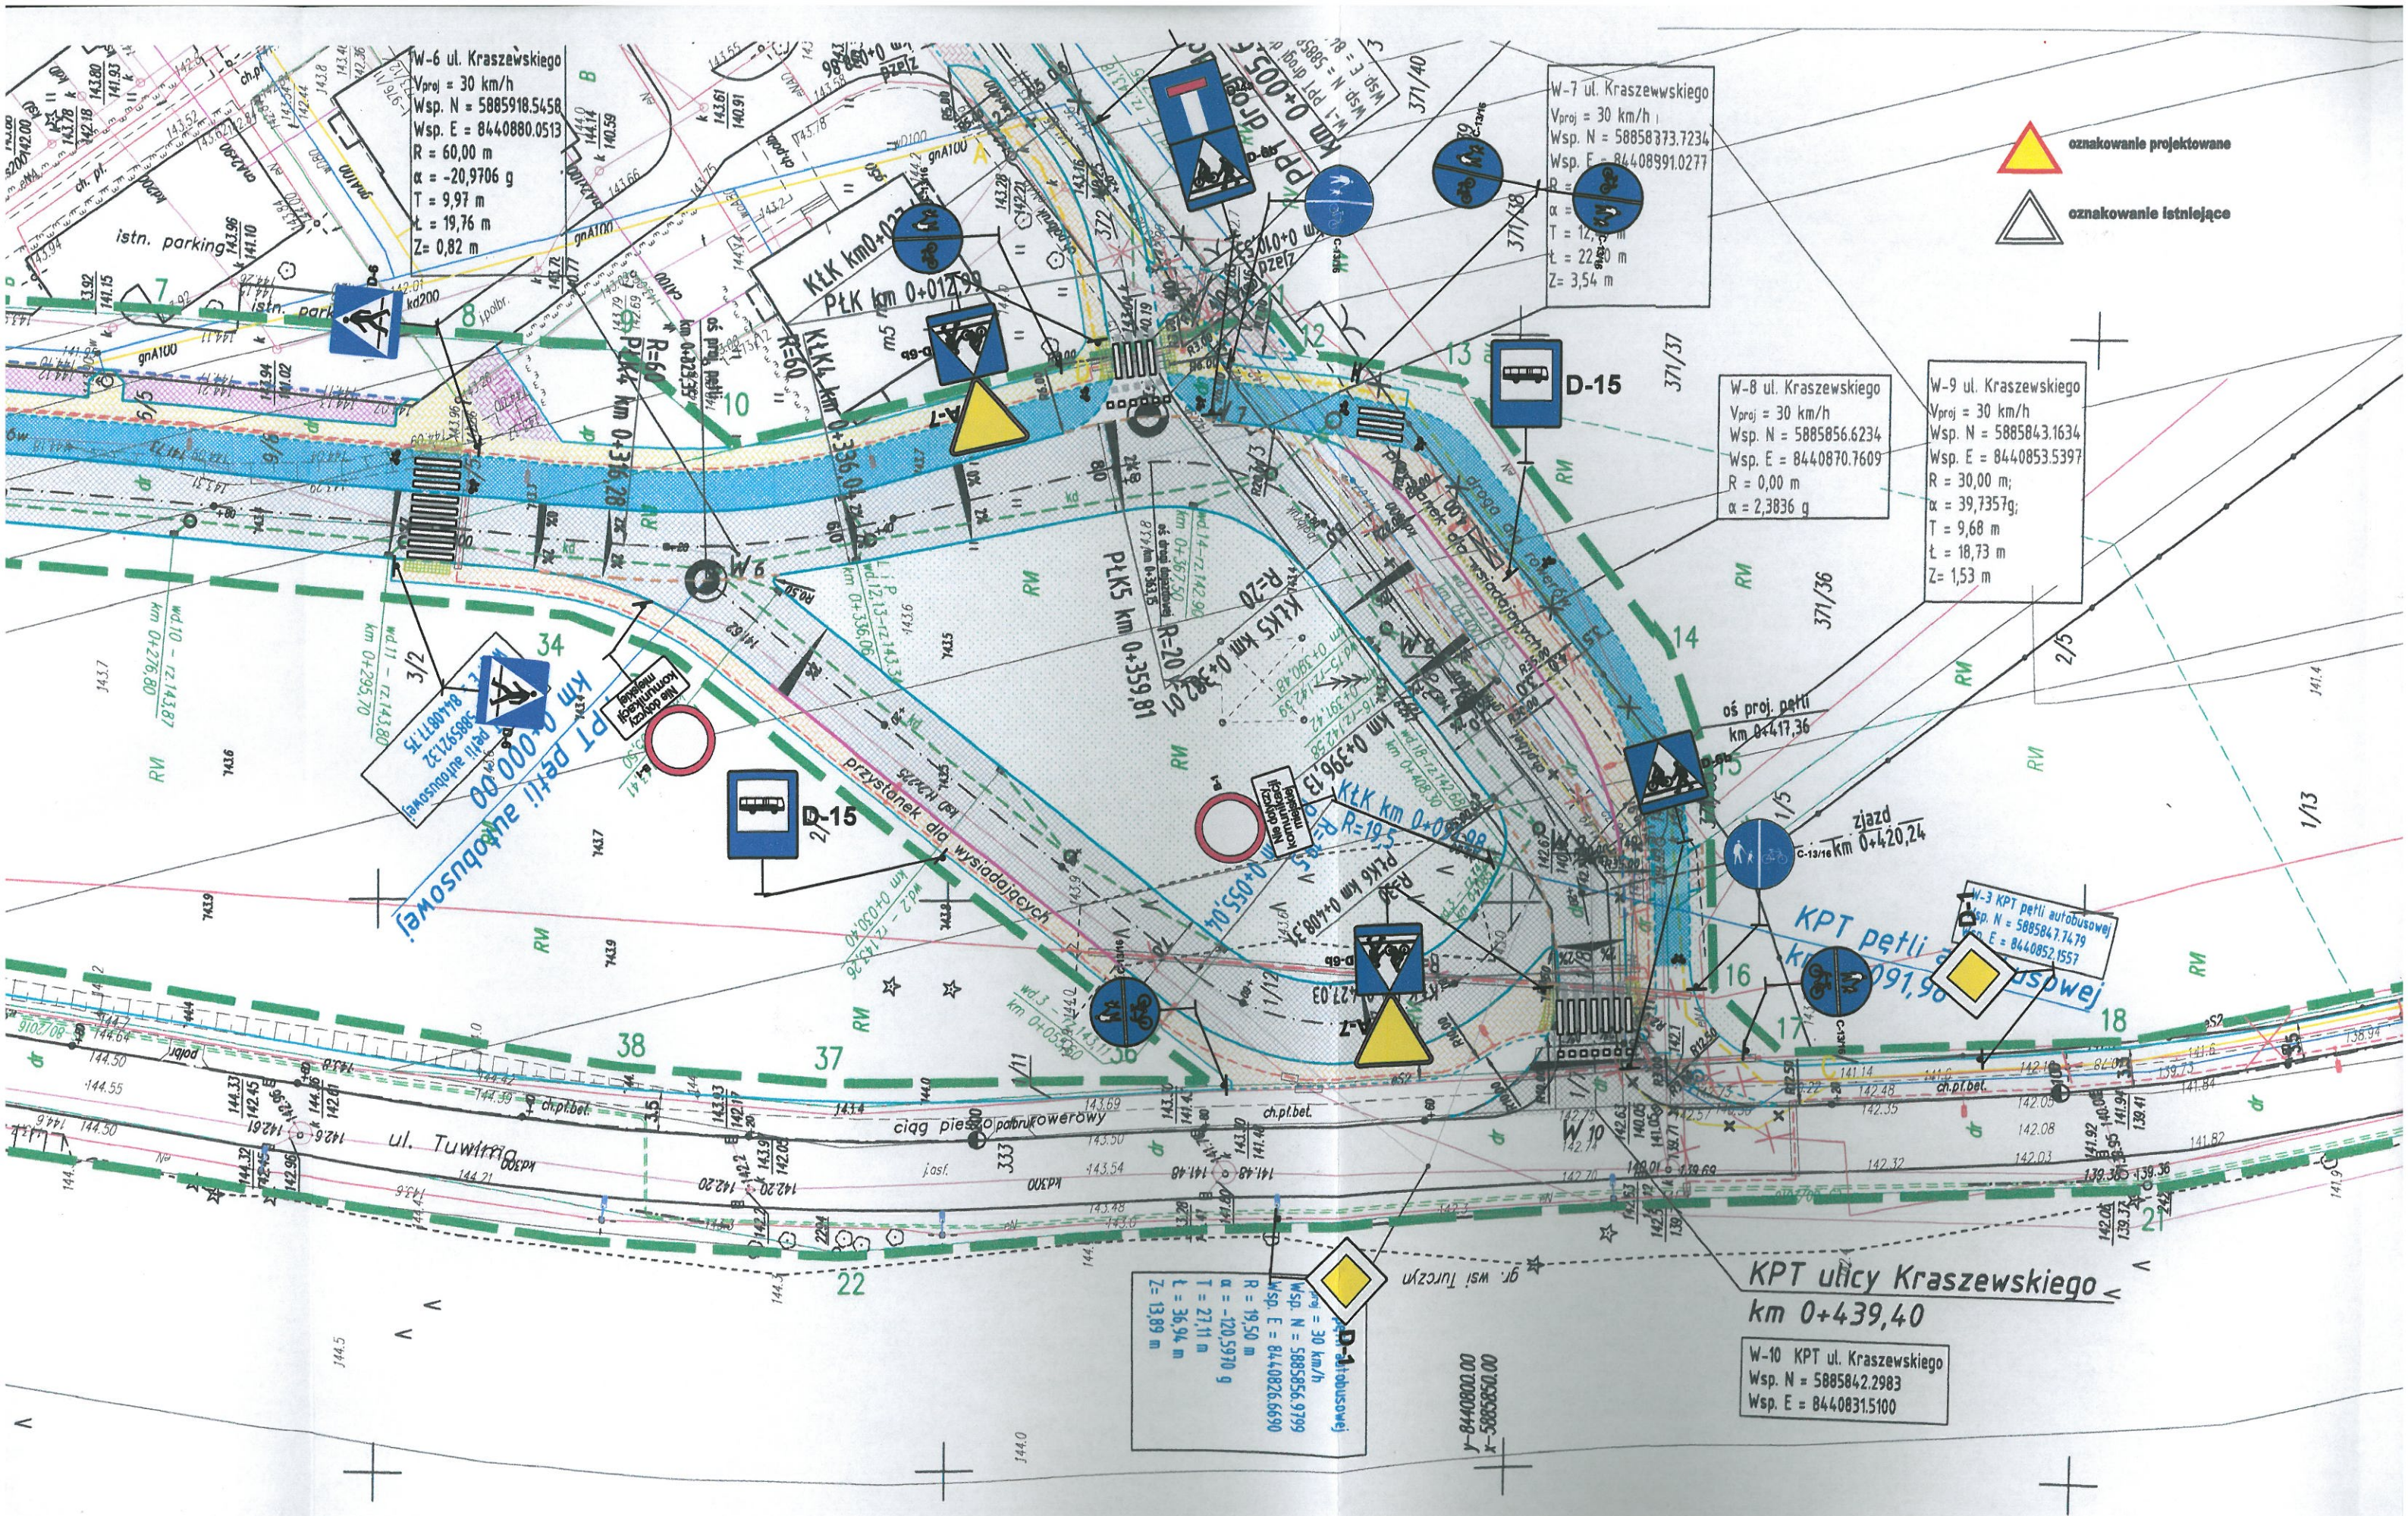

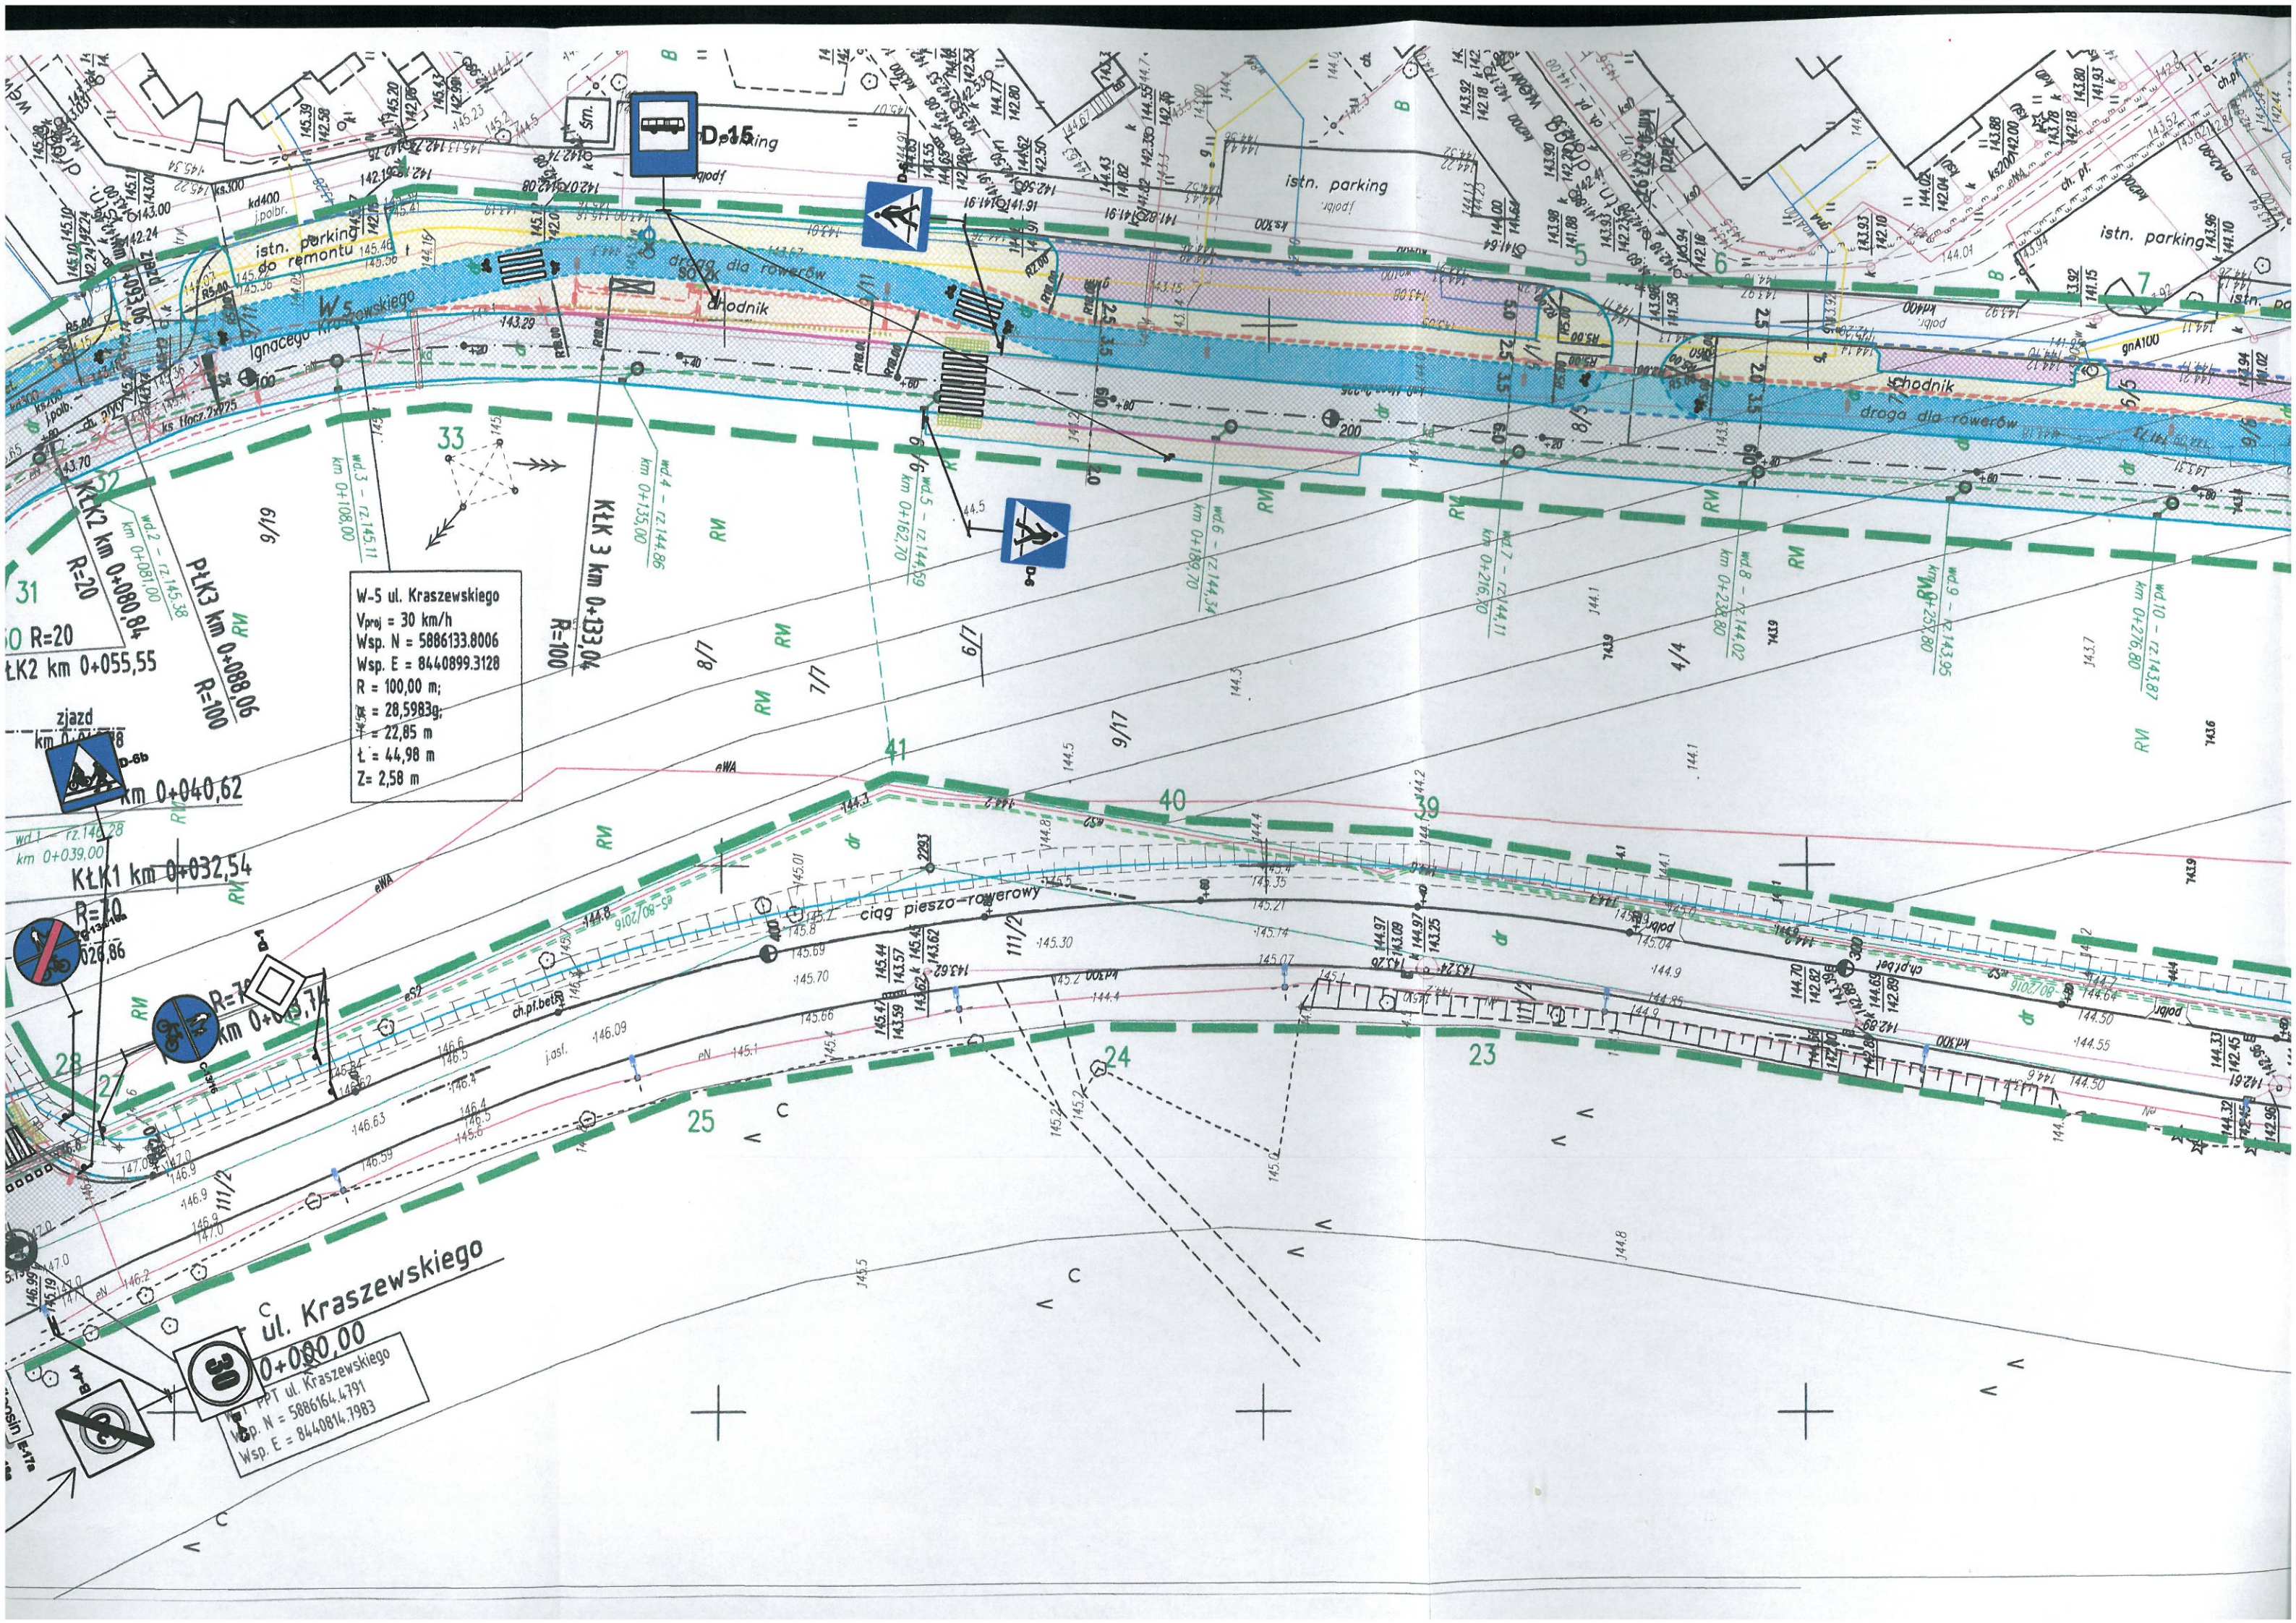

W-5 ul. Kraszewskiego
V_{proj} = 30 km/h
Wsp. N = 5886133.8006
Wsp. E = 8440899.3128
R = 100,00 m;
L = 28,5983 g;
t = 22,85 m
Z = 2,58 m

ul. Kraszewskiego
0+000,00
PPT ul. Kraszewskiego
Wsp. N = 5886164.4791
Wsp. E = 8440814.7983

