

STAROSTA POWIATU BIAŁOSTOCKIEGO
Dokumentacja numer: GKNV.6630.1227.2020
była przedmiotem narady koordynacyjnej przeprowadzonej
za pomocą środków komunikacji elektronicznej
BIAŁYSTOK,

Organ prowadzący
operację techniczną zarobku gospodarczego
parafowujący zaksiębkę

identyfikacji ewidencji materialnej zarobku

DATA WYSTĄPIENIA OPERACJI
TECHNICZNEJ DO EWIDENCJI
MATERIALNEJ ZAROBKU

Imię i Nazwisko osoby
reprezentującej organ

STARSZA
POMOCY BIUROLOGICZNEJ

P.2002-2018549


2008-08-13

Z up. STAROSTY

inż. Anna Małyszka

INSPEKTOR

W Wydziale Gospodki, Kadr i Instrukcyjności

Jednostka: 200205_2 gm. Juchnowiec Kościelny Obyr: 0012 0022 w. Ignatki w. Księżyno Arkusz 1/1 8.192.13.12.2.2, 4 8.192.13.13.1.1, 3, 4	MAPA DO CELÓW PROJEKTOWYCH Oznaczenie obszaru aktualizacji Oznac. kancelaryjne zgłosz. pracy geodezyjnej:	Skala 1:500  ODGI.4320.5011.2019
Ukłosił wys: PL-EVRF2007-NH P.W.C. 2000(8)		

Data wykonania mapy: 27.08.2019 r.

USŁUGI GEODEZYJNO-KARTOGRAFICZNE

GEOD. i AD Marcin Chochoła

ul. Wolnościowa 57/1, 5-232 Białystok

NIP 600-21-69-49, tel. 0 662 958 651

e-mail: geocad@piasta.pl, www.geocad.piasta.pl

GEODEZYJA


MARCIN CHOCHOŁA

Inżynierstwo kwalifikacji nr 19288

Informacja o służebnościach gruntowych nie podana.


Nr rob. 372/2019.

Nr li...

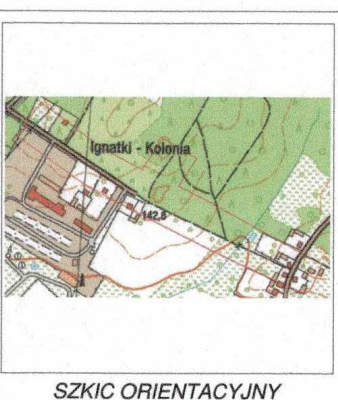




ZA ZGODNOŚĆ Z ORYGINAŁEM MAPY DO CELÓW PROJEKTOWYCH

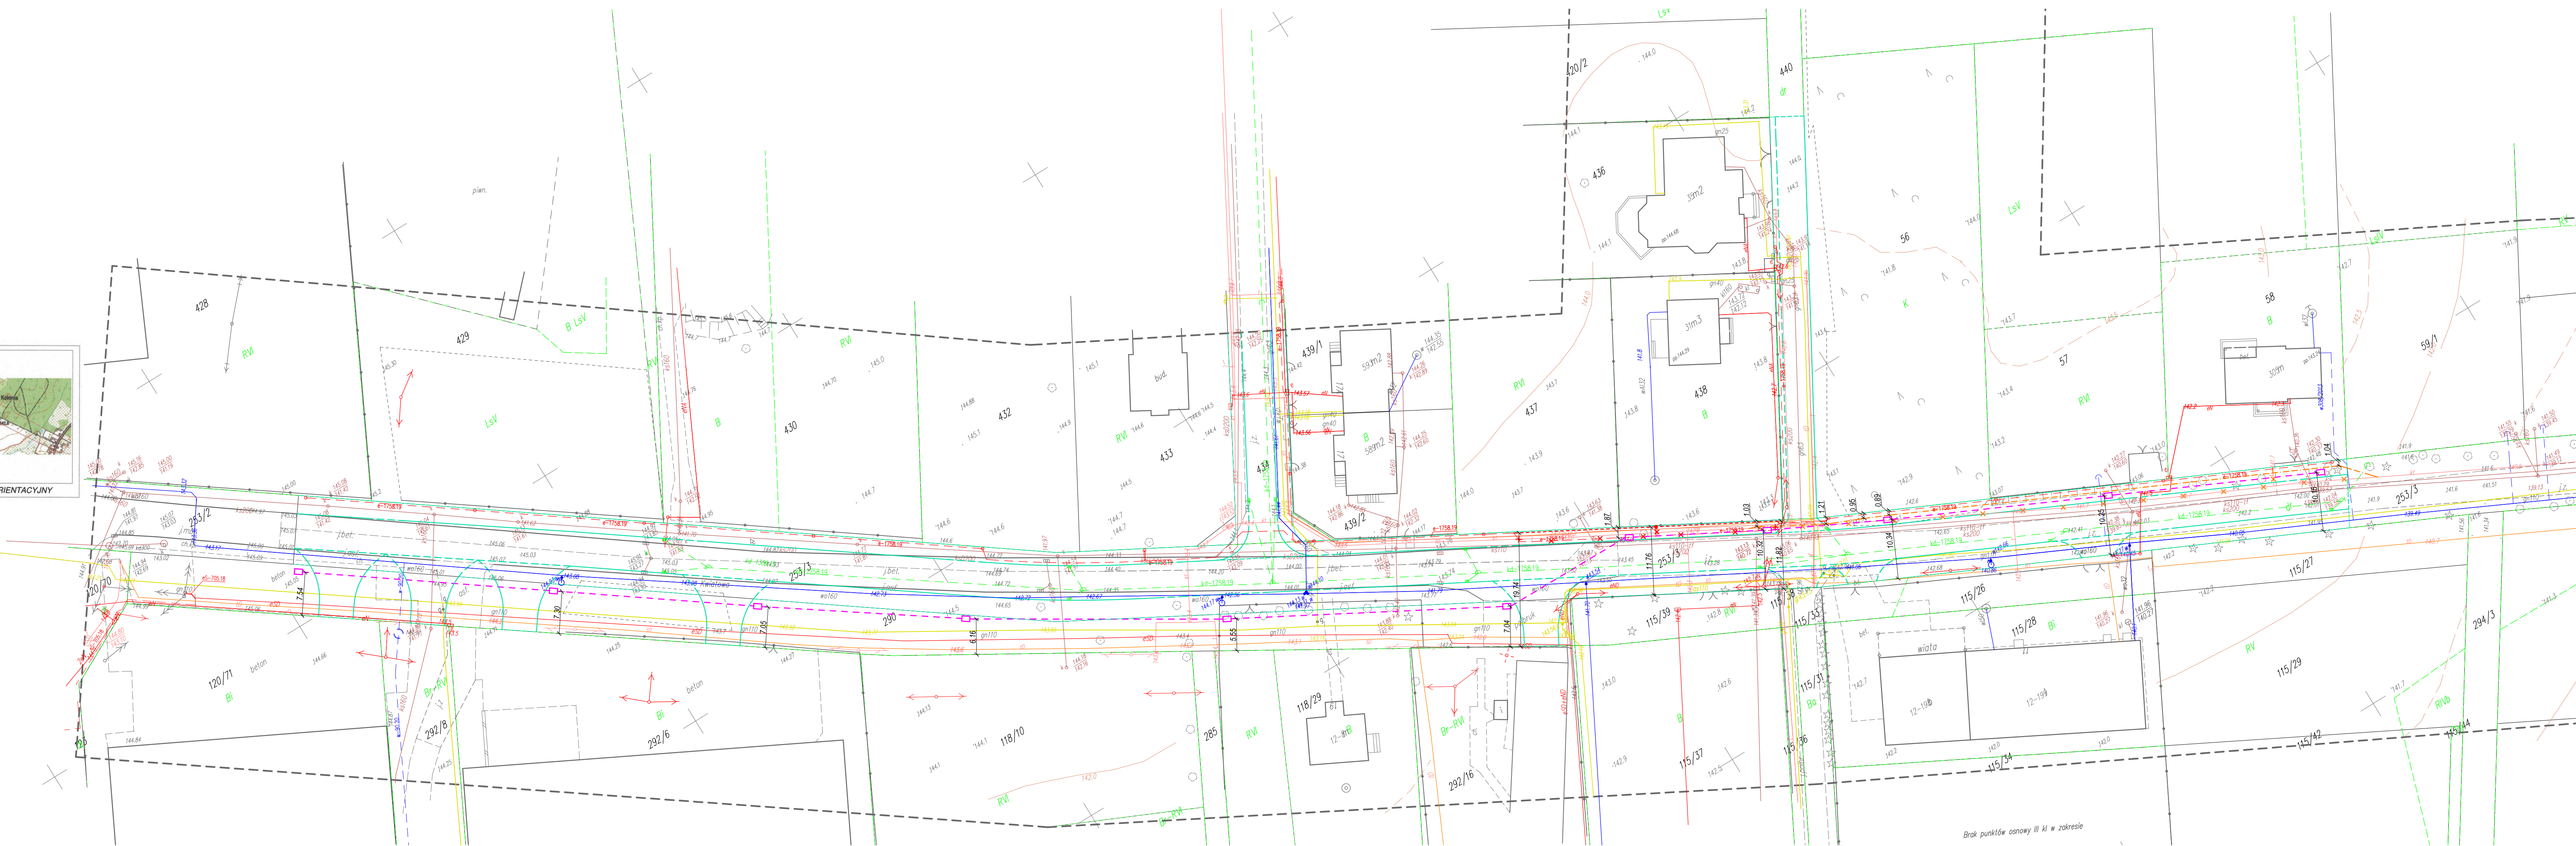mgr inż. Piotr Łuszyński
uprawnienia budowlane do projektowania
bez ograniczeń w specjalności
konstrukcyjno-budowlanej
Nr ewid. 01.139/02



LEGENDA

UZBROJENIE PROJEKTOWANE

-  - PROJ. KANAŁ TECHNOLOGICZNY WRAZ ZE STUDNIAMI
 - PROJ. SIĘĆ TELEKOMUNIKACYJNA
 - PROJ. KABLOWA LINIA OŚWIETLENIOWA (SIĘĆ) ZE SŁUPAMI






TRASA ZUDP 1758.2019 DO ZMIANY

- ~~✖~~ ~~e=1758.19~~ ~~✖~~ - ZMIANA TRASY ZUDP 1758.2019 PRACOWNI PROLUS


UZBROJENIE ISTNIEJĄCE
DO DEMONTAŻU

- ✕ — ✕ - ISTN. SIEĆ. TELEKOMUNIKACYJNA (KOB)

DROGI WG ODREBNEGO OPRACOWANIA

-  - PROJEKTOWANY KRAWĘŻNIK 15x30
-  - PROJEKTOWANY KRAWĘŻNIK 20x30
- - PROJEKTOWANE OBRZEŻA 6x20
-  - PROJEKTOWANE OBRZEŻA 8x30
-  - PROJEKTOWANY KRAWĘŻNIK 15x22
-  - PROJEKTOWANY KRAWĘŻNIK 20x22
- - PROJEKTOWANY OPORNIK 12x25

UZBROJENIE ISTNIEJĄCE

-  - ISTN. KABLOWA SIĘĆ ELEKTROENERGETYCZNA
-  - ISTN. WODOCIĄG
-  - ISTN. KABEL TELEFONICZNY
-  - ISTN. KANAŁ SANITARNY
-  - ISTN. KANAŁ DESZCZOWY
-  - ISTN. GAZOCIĄG
-  - ISTN. LINIA NAPIĘCIOWA ELEKTRYCZNA NN
-  - ISTN. LINIA NAPIĘCIOWA TELEFONICZNA

 <p>PRACOWNIA PROJEKTOWA</p>	<p>PROJEKTOWANIE DRÓG I UZBROJENIA TERENU</p> <p>email: prolus@o2.pl tel.: 85 752 72 519</p>				
	<p>OBJEKT: BUDOWA UŁYKU KWIATOWEJ W IGNATKACH I UŁYCU BORSUCZEJ W KSIĘŻYNIE GM. JUCHNOWIEC KOŚCIELNY</p>				
<p>NAZWA RYS.: PLAN USYTUOWANIA SIECI UZBROJENIA TERENU</p>		<p>TEMAT: PROJEKT BUDOWLANY</p>	<p>SKALA: 1:500</p>	<p>NR RYS.: 1</p>	<p>DATA: 07.2020</p>
<p>PROJEKTANT: NR UPRAWNIENI:</p>		<p>MGR INŻ. PIOTR LUSZYŃSKI BŁ.138/02</p>			